



ESTACION DE BOMBEO CAZA LAGARTO DISEÑO HIDRAULICO


Exc. 1:225

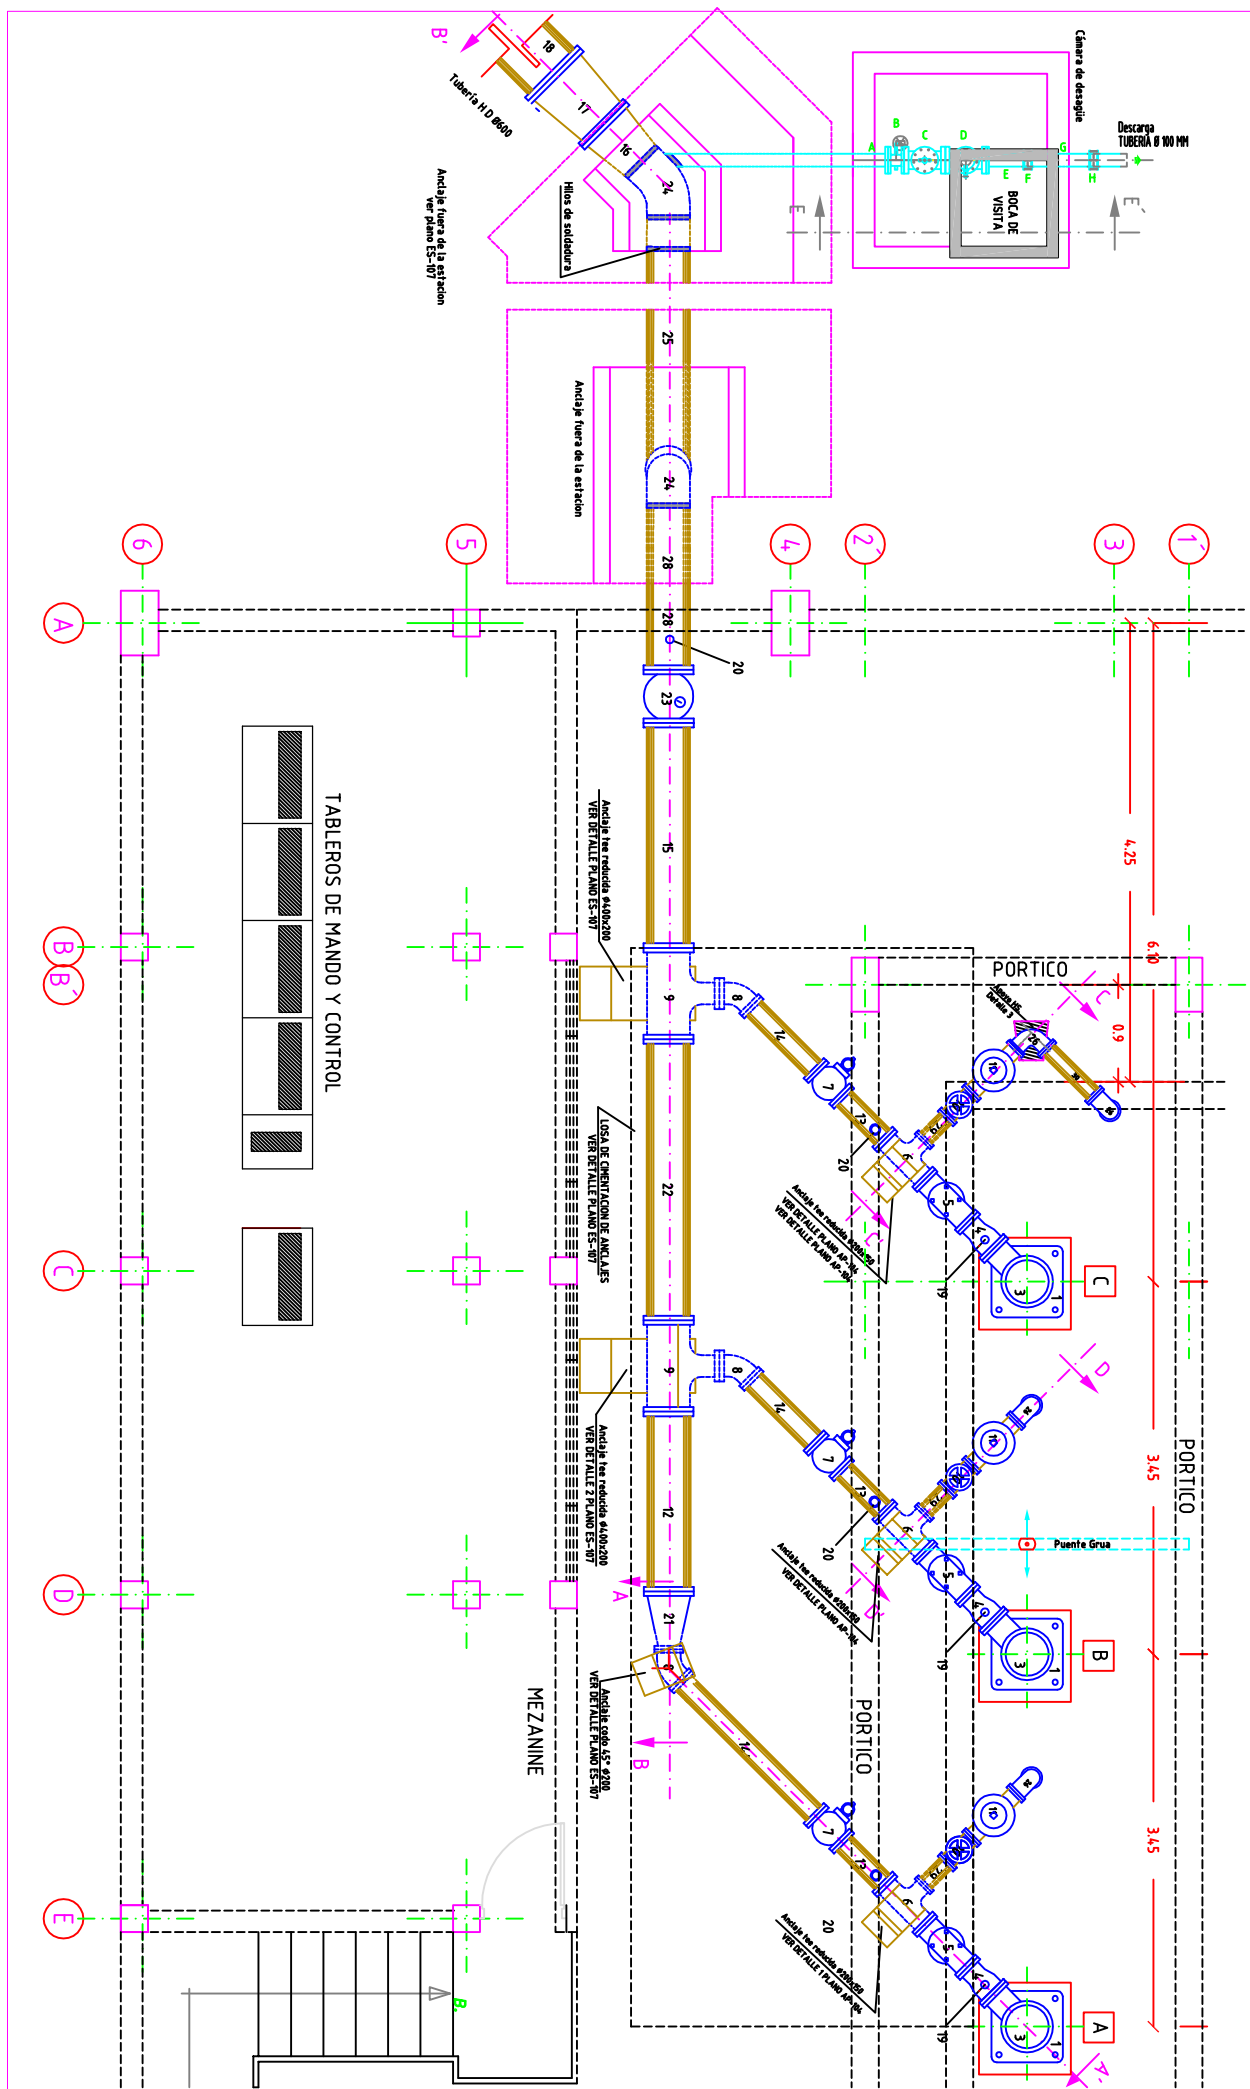

TABLEROS DE MANDO Y CONTROL

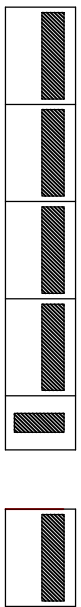

FIRMAS DE RESPONSABILIDAD TECNICA

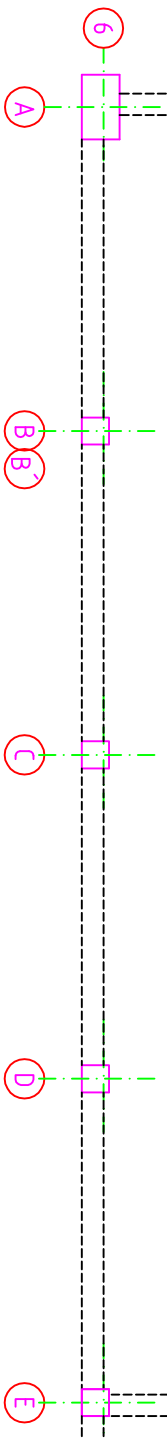

<p>CLIENTE</p> <p>EPAM</p> <p>MUNICIPIO DE MANTA</p>	<p>CONTRATISTA</p> <p>ESPECICO S.A.</p>	<p>RESOLUZOR</p> <p>SOFIA</p>	<p>FINANCIADOR</p> <p>Banco del Estado</p>	<p>PROYECTO:</p> <p>PLAN MAESTRO DE AGUA POTABLE Y ALCANTARILLADO PARA LA CIUDAD DE MANTA</p>	<p>AS-BUILT</p>
				<p>CONTENIDO:</p> <p>ESTACION DE BOMBEO CAZA LAGARTO - INSTALACION DE VALVULAS Y ACCESORIOS</p>	<p>FECHA:</p> <p>19</p>
<p>NOTAS:</p> <p>- Las obras deberán ejecutarse conforme al proyecto de obra.</p> <p>- Toda intervención de obra deberá ser autorizada por el personal de supervisión.</p>				<p>PROYECTADO:</p> <p>2014</p>	<p>REVISADO:</p> <p>2014</p>