




CORTE B-B'
ESQ. ----- f : 25

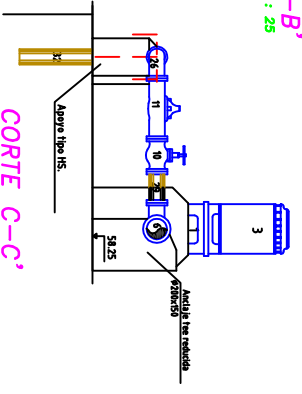


CORTE C-C'
ESQ. ----- f : 25

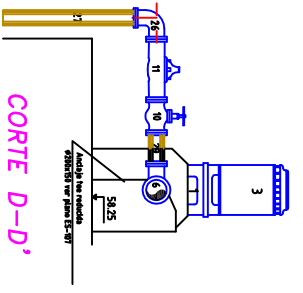


CORTE D-D'
ESQ. ----- f : 25

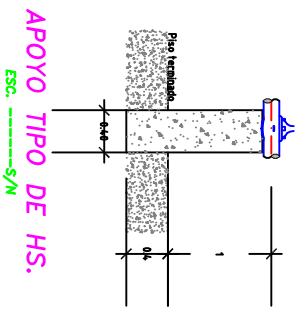


APOYO TIPO DE HS.
ESQ. ----- S/N

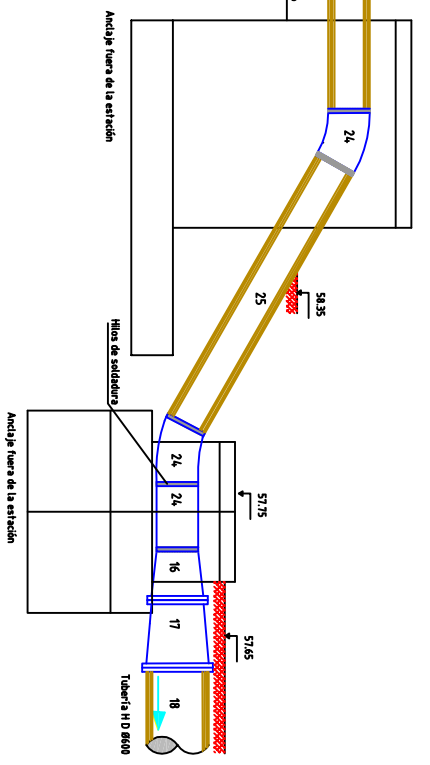


CORTE A-A'
ESQ. ----- f : 25

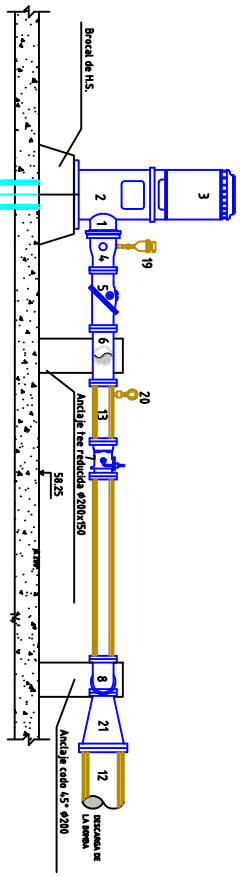

DETALLES EN LA ESTACION DE BOMBEO

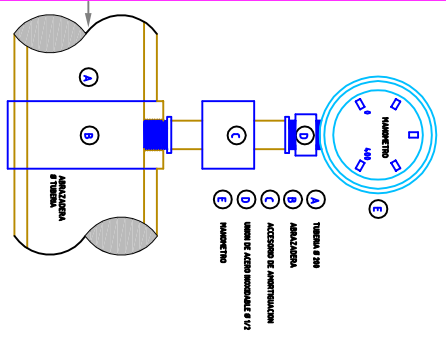

INSTALACION MANOMETRO DE PRECISION

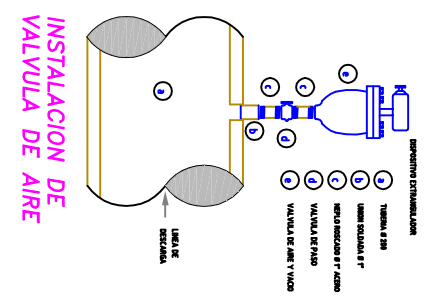

INSTALACION DE VALVULA DE AIRE

LISTA DE ACCESORIOS

ITEM	DESCRIPCION	CANT	UNID	MATER	LIBRO	NOTAS	OBSERVACIONES
FIRMAS DE RESPONSABILIDAD TECNICA


AS-BUILT